

Netia S.A.
02-822 Warszawa, ul. Poleczki 13
adres do korespondencji:
Dział Utrzymania Infrastruktury Sieciowej
Okręg Południowy
40-265 Katowice, ul. Murckowska 18
tel. +48 22 352 64 68
fax +48 22 338 31 82

Jaworzno dn. 10.07.2018r.

SPART s. c. Tomasz Pochylisk, Bogusław Czech
Pl. Słowiański 6/3
41-902 Bytom

Nasz znak: NTTG-508-3059/18

WARUNKI TECHNICZNE

Dotyczy: Wydania warunków przekładki sieci Netia S.A. zlokalizowanej w Siemianowicach Śląskich przy Al. Młodych 16 na działce nr 21-3816/293.

W odpowiedzi na Państwa pismo z dnia 20.06.2018r. Dział Utrzymania Infrastruktury Sieciowej Netia SA informuje, że projektowana inwestycja koliduje z kanalizacją teletechniczną własność Netia, która wymaga przebudowy.

Na sieć Netii w obszarze przebudowy składa się:

- kable miedziane: XZTKMXpw 25x4x0.5, 2x XZTKMXpw 10x4x0.5, 3x XZTKMXpw 5x4x0.5;
- kanalizacja 1x110, studnia SK-2;

Szczegółowe warunki techniczne przebudowy sieci Netia SA:

1. Należy przebudować po zaproponowanej przez Wasze biuro trasie kanalizacji 1x 110, tak aby studnia typ SK-2 nr SIESR006.S024 nie kolidowała z projektowaną inwestycją.
2. Należy przebudować 6 szt. w/w kable miedziane typ XZTKMXpw oraz złącze kablowe znajdujące się w kolidującej studni w sposób zapewniający bezprzerwową pracę urządzeń telekomunikacyjnych, na etapie projektu wykonawczego udostępniemy niezbędne dane do przebudowy kabli.
3. Istnieje możliwość przebudowy studni bez ingerencji w kable poprzez nabudowanie na mokro poza obrysem zatoki autobusowej nowej studni na ciągu kanalizacji, odcinek sieci po zdemonstrowanej studni należy osłonić rurami dwudzielnymi.
4. Podane warunki nie zwalniają projektanta z przeprowadzenia inwentaryzacji sieci w terenie.
5. Dla dokładnego określenia przebiegu kanalizacji teletechnicznej Netii należy wykonać przekopy kontrolne a następnie w miejscach wymaganych zabezpieczeń odsłonić kanalizację teletechniczną i zabezpieczyć zgodnie z obowiązującymi normami
6. Po zakończeniu prac budowlanych należy wykonać powykonawczy pomiar geodezyjny i wszelkie zmiany w mapie zasadniczej nanieść w Wydziale Geodezji i Kartografii właściwego Urzędu Miasta. W takim przypadku należy także na koszt inwestora dostarczyć do Netia S.A.. z siedzibą w Katowicach, ul. Murckowska 18, oryginał oraz dwie kopie map geodezyjnych z potwierdzeniem wprowadzenia zmian do zasobów geodezyjnych.

Wymagania formalne:

1. W fazie związanej z przygotowaniem projektu, w razie konieczności udzielenia dodatkowych informacji, prosimy o kontakt z Panem Paweł Taraska tel. + 48 504 231 288 lub z Działem



Utrzymania Infrastruktury Sietciowej w Okręgu Południowym, tel. +48 22 352 86 74, fax +48 22 338 31 82.

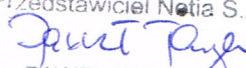
2. Należy opracować dokumentację projektową spełniającą wszelkie wymogi formalno-prawne i branżowe (w tym Normy Zakładowe Netia SA) w oparciu o przekazane Warunki Techniczne. Po wykonaniu dokumentacji projektowej należy uzyskać jej akceptację przez Dział Utrzymania Infrastruktury Sietciowej w Okręgu Południowym a następnie uzgodnić branżowo.
3. Przed przystąpieniem do robót związanych bezpośrednio z siecią Netii SA w celu uzyskania ich akceptacji, Wykonawca zgłosi pisemnie /z minimum 14-dniowym wyprzedzeniem/ zamiar rozpoczęcia prac. Zgłoszenie prac winno zawierać; termin planowanego rozpoczęcia i zakończenia, lokalizację, zakres i harmonogram prac, nr uzgodnienia ZUDP, nr uzgodnień Netii SA.
Adres, na który należy wysłać zgłoszenie:
Netia SA
Dział Utrzymania Infrastruktury Sietciowej
Okręg Południowy
40.265 Katowice, ul. Murckowska 18,
tel. +48 22 352 86 74, fax +48 22 338 31 82, mail nadzory@netia.pl
4. Prace związane z bezpośrednią przebudową czynnej sieci Netii, należy zlecić firmie specjalizującej się w robotach teletechnicznych, która posiada udokumentowane doświadczenie w wykonywaniu prac o podobnym zakresie rzeczowym, między innymi w Netii SA. Wykonawca realizujący przebudowę naszej sieci musi posiadać odpowiednie kompetencje, zasoby oraz referencje, w tym Netii SA, do jej realizacji.
5. Przed realizacją Wykonawca powinien uzyskać akceptację Netii SA Dział Utrzymania Infrastruktury Sietciowej Okręg Południowy.
6. Prace wzdłuż sieci telekomunikacyjnej Netia SA /mniej niż 2m/ należy prowadzić po wytyczeniu jej przebiegu, ze szczególną ostrożnością z wykluczeniem użycia sprzętu mechanicznego oraz przy udziale przedstawiciela Netii SA. Nie wyklucza się odstępstw trasowych i wypłyceń sieci.
7. W przypadku uszkodzenia w trakcie robót sieci telekomunikacyjnej Netia SA Wykonawca zobowiązany jest niezwłocznie powiadomić o tym fakcie Operatora, tel. +48 22 330 22 33 (czynny 24h).
8. Wszelkie prace związane z siecią teletechniczną należy wykonać zgodnie z ogólnie obowiązującymi przepisami oraz normami Netia SA a zastosowane materiały muszą być zgodne z Listą Materiałów dopuszczonych w Netia SA.
9. Wykonane prace podlegają odbiorowi technicznemu przez przedstawiciela Netii SA. Wykonawca na dzień odbioru dostarczy dokumentację powykonawczą zgodną z normą Netia SA, z inwentaryzacją geodezyjną włącznie.
10. Wszelkie koszty związane z przebudową, nadzorem (*nadzór techniczny przedstawiciela Netii płatny zgodnie z obowiązującym cennikiem w Netia SA*) i zabezpieczeniem istniejącej infrastruktury Netii ponosi Inwestor.
11. Koszty wszelkich robót i napraw uszkodzeń sieci telekomunikacyjnej Netii SA powstałe w wyniku prowadzonych prac jak i wynikające z wadliwego ich wykonania ponosi Inwestor/Wykonawca. Ponadto, Netia SA zastrzega sobie możliwość dochodzenia roszczeń z tytułu strat w ruchu telekomunikacyjnym powstałych w wyniku uszkodzenia sieci telekomunikacyjnej Netia SA.
12. Warunki techniczne są ważne przez jeden rok.

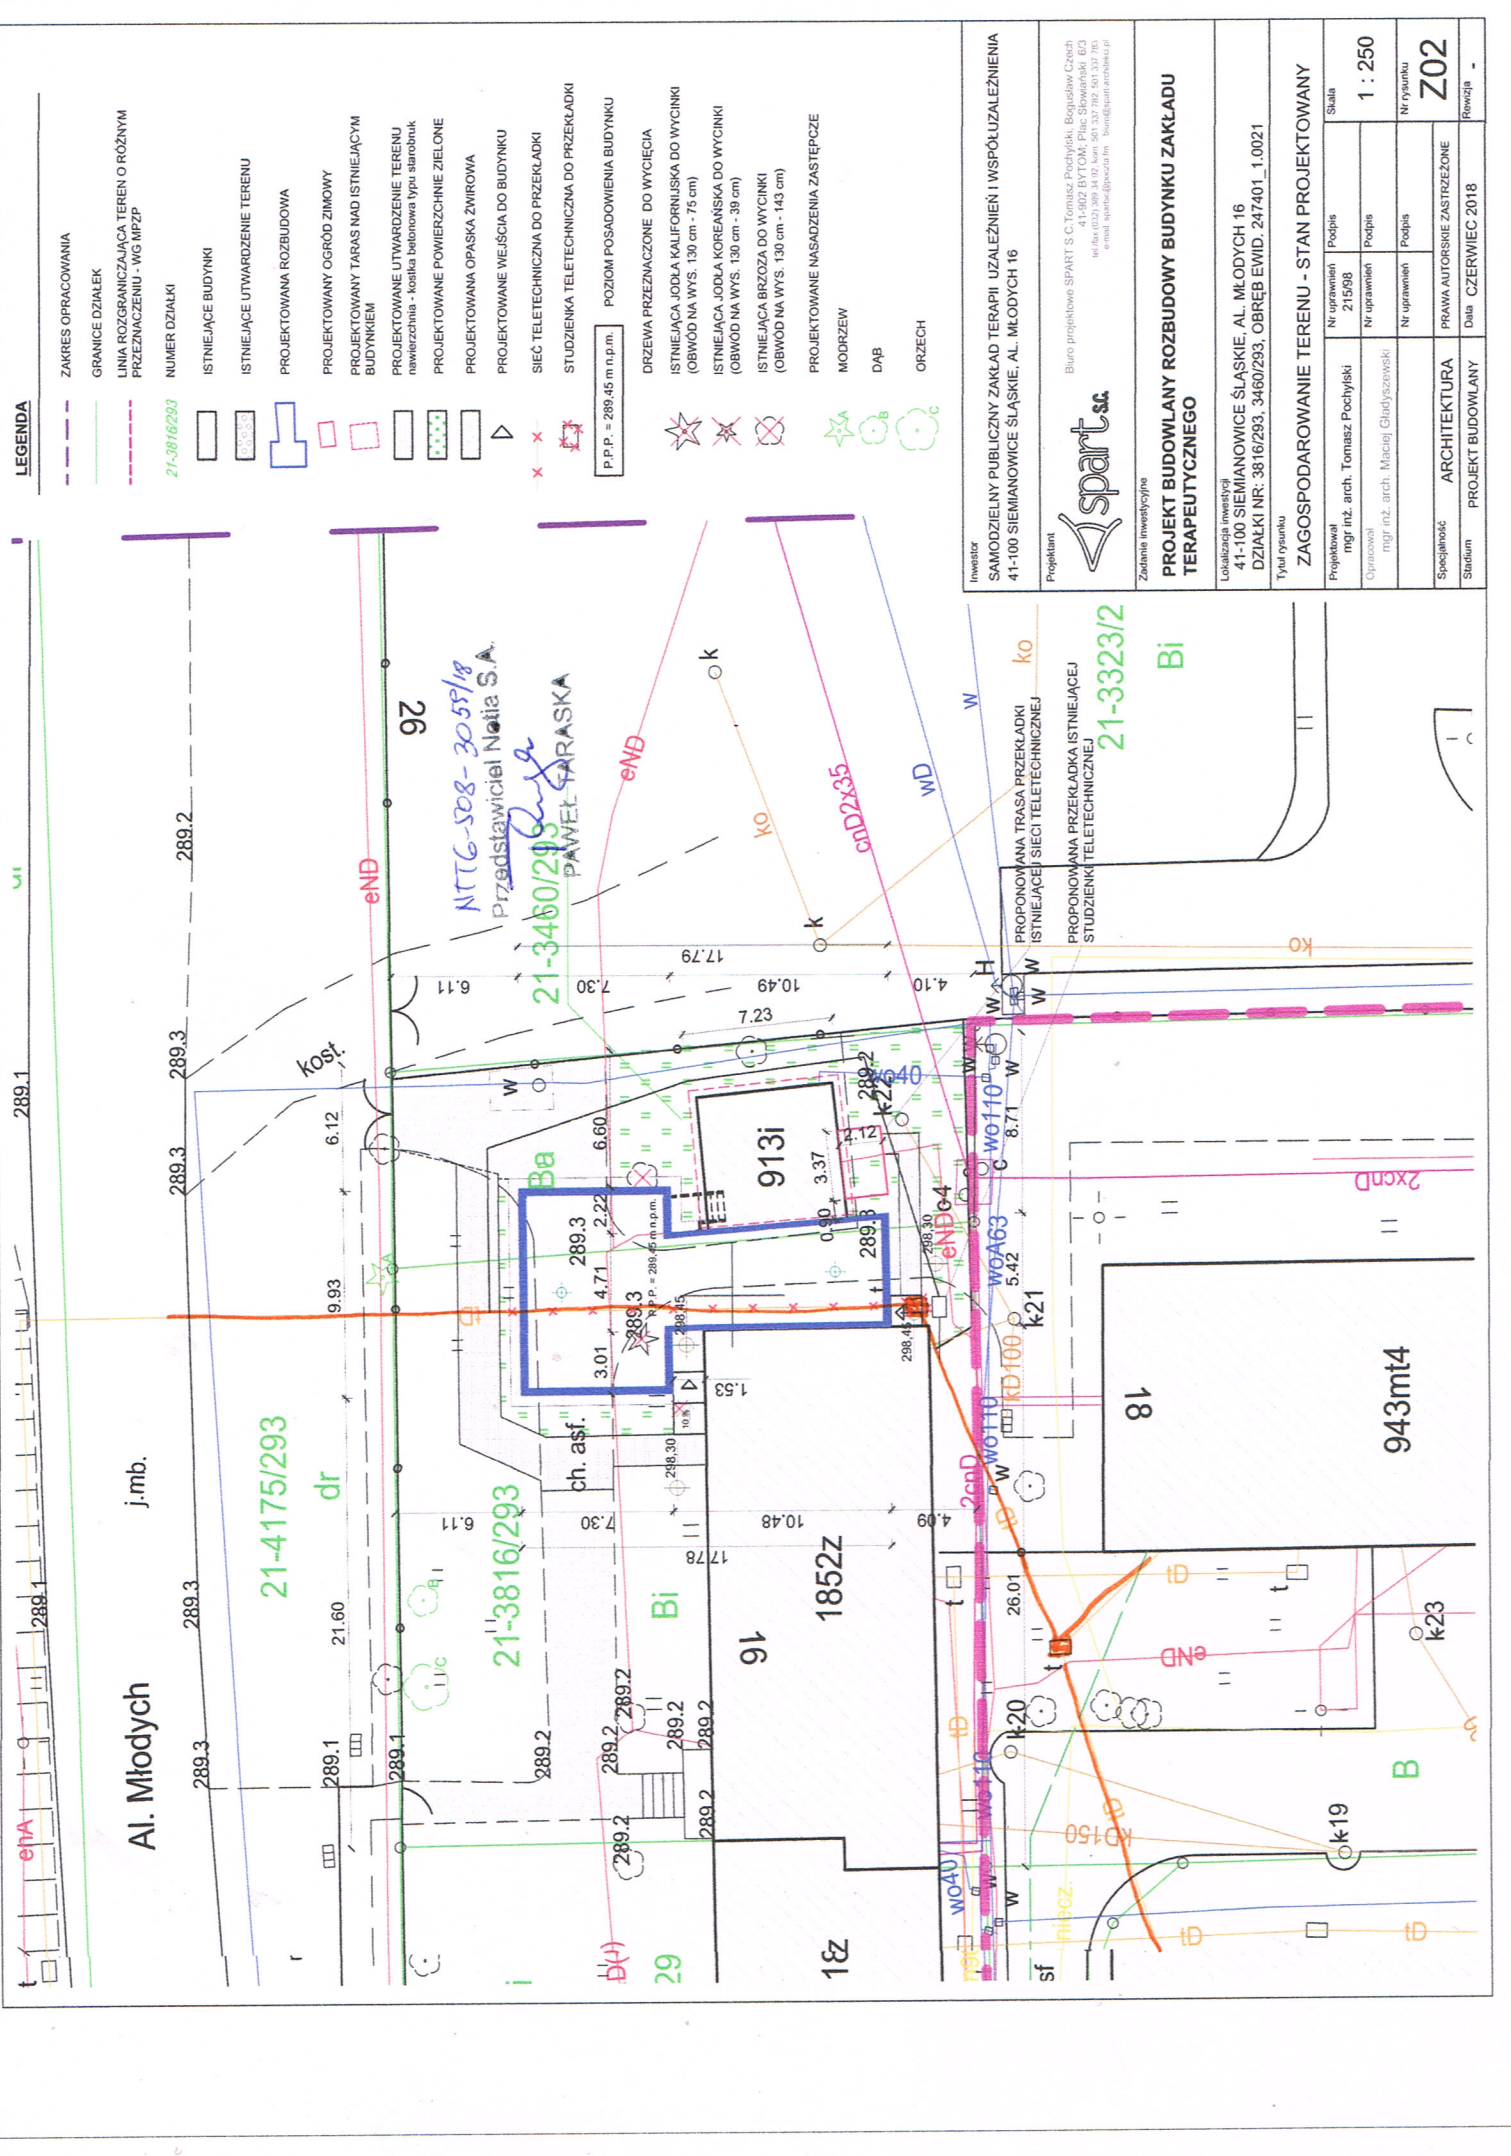
W związku z możliwością rozbudowy infrastruktury teletechnicznej w okresie ważności wydanych warunków technicznych należy zaktualizować (potwierdzić stan sieci) przed przystąpieniem do prac ziemnych. W przypadku konieczności uszczegółowienia danych dotyczących występowania sieci Netia S.A. w obrębie planowanych prac prosimy o kontakt z p. Paweł Taraska, tel. 504-231-288.

Załączniki:

1. uzgodniony plan sytuacyjny

Z poważaniem:

Przedstawiciel Netia S.A.

PAWEŁ TARASKA



| LEGENDA | |
|---------|---|
| | ZAKRES OPRACOWANIA |
| | GRANICE DZIAŁEK |
| | LINIA ROZGRANICZAJĄCA TEREN O RÓŻNYM PRZEZNACZENIU - WG MPZP |
| | NUMER DZIAŁKI |
| | 21-3816/293 |
| | ISTNIEJĄCE BUDYNKI |
| | ISTNIEJĄCE UTWARDZENIE TERENU |
| | PROJEKTOWANA ROZBUDOWA |
| | PROJEKTOWANY OGRÓD ZIMOWY |
| | PROJEKTOWANY TARAS NAD ISTNIEJĄCYM BUDYNKIEM |
| | PROJEKTOWANE UTWARDZENIE TERENU nawierzchnia - kostka betonowa typu starobruk |
| | PROJEKTOWANE POWIERZCHNIE ZIELONE |
| | PROJEKTOWANA OPASKA ZWIROWA |
| | PROJEKTOWANE WEJŚCIA DO BUDYNKU |
| | SIĘĆ TELETECHNICZNA DO PRZEKŁADKI |
| | STUDZIENKA TELETECHNICZNA DO PRZEKŁADKI |
| | POZIOM POSADOWIENIA BUDYNKU |
| | P.P.P. = 289.45 m n.p.m. |
| | DRZEWA PRZEZNACZONE DO WYCIECIA |
| | ISTNIEJĄCA JODŁA KALIFORNISKA DO WYCINKI (OBWÓD NA WYS. 130 cm - 75 cm) |
| | ISTNIEJĄCA JODŁA KOREAŃSKA DO WYCINKI (OBWÓD NA WYS. 130 cm - 39 cm) |
| | ISTNIEJĄCA BRZOZA DO WYCINKI (OBWÓD NA WYS. 130 cm - 143 cm) |
| | PROJEKTOWANE NASADZENIA ZASTĘPCZE |
| | MODRZEW |
| | DĄB |
| | ORZECH |

INWESTOR
SAMODZIELNY PUBLICZNY ZAKŁAD TERAPII UZALEŻNIEŃ I WSPÓŁUZALEŻNIEŃ
41-100 SIEMIANOWICE ŚLĄSKIE, AL. MŁODYCH 16

PROJEKTANT
Biurowie projektowe SPART S.C. Tomasz Pochylicki, Bogusław Czech
41-902 BYTOM, Plac Słowiański 6/3

ZADANIE INWESTYCYJNE
PROJEKT BUDOWLANY ROZBUDOWY BUDYNKU ZAKŁADU TERAPEUTYCZNEGO

LOKALIZACJA INWESTYCJI
41-100 SIEMIANOWICE ŚLĄSKIE, AL. MŁODYCH 16
DZIAŁKI NR: 3816/293, 3460/293, OBREB EWID. 247401_1.0021

Tytuł rysunku
ZAGOSPODAROWANIE TERENU - STAN PROJEKTOWANY

Skala
1 : 250

Projektant
mgr inż. arch. Tomasz Pochylicki
mgr inż. arch. Maciej Gładyszewski

Specjalność
ARCHITEKTURA

Stadium
PROJEKT BUDOWLANY

Data
CZERWIEC 2018

| | |
|-------------|------------------------------------|
| Projektant | mgr inż. arch. Tomasz Pochylicki |
| Specjalność | ARCHITEKTURA |
| Stadium | PROJEKT BUDOWLANY |
| Data | CZERWIEC 2018 |